


下水道工事施工承認の手順について（公共汚水桝）

●下水道工事施工承認申請書の提出

・添付図面について

- (1) 案内図 住宅地図等の位置が分かる図。
- (2) 平面縦断図 対象の土地に対して、どの位置に汚水桝を設置するのか分かるようにオフセットを記載した図面。汚水桝の設置深さについても記載すること。
- (3) 構造図 汚水桝および取付管の構造、寸法が分かる図面。
舗装本復旧図面。舗装構成、範囲が分かる図面。

汚水桝構造図（例）

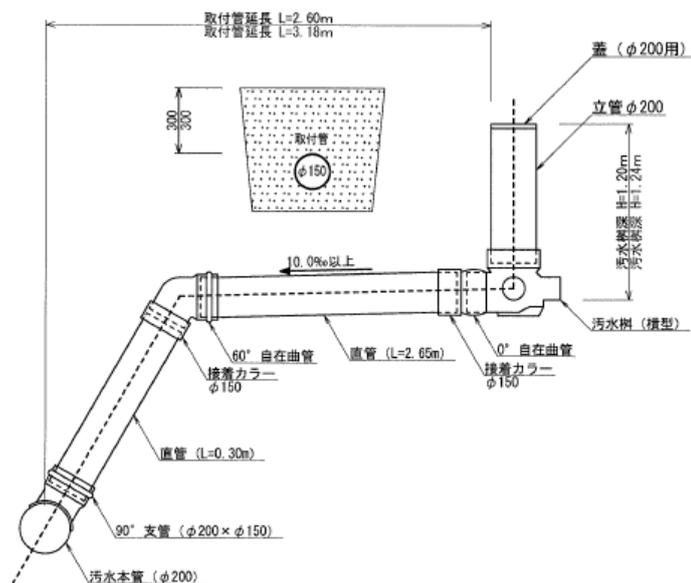

- (4) 写真 取出す位置の現況の様子分かる写真として、上下流から（道路上）汚水桝の設置位置（民地）を添付。

・確認事項

- ・舗装の復旧は基本的には本復旧とし、沈下等が起こらないよう入念に埋戻しを行うこと。
- ・沈下等が生じた場合は、施工後2年以内であれば施工者にて修繕を行うこと。
- ・上水道の施工の有無を申告すること。

●完成時の書類提出について

- ・図面 申請時に提出した図面に出来形寸法を記載した図面。
- ・完成写真 施工時の状況分かる写真。
着工前、完成、舗装版切断、舗装版撤去、掘削等々の写真を一式
- ・取出位置図 支管の取出し位置について、上流のマンホールからの距離を計測し記載する。
(下水道台帳に記入可)